COUPE LONGITUDINALE PAR L'AXE

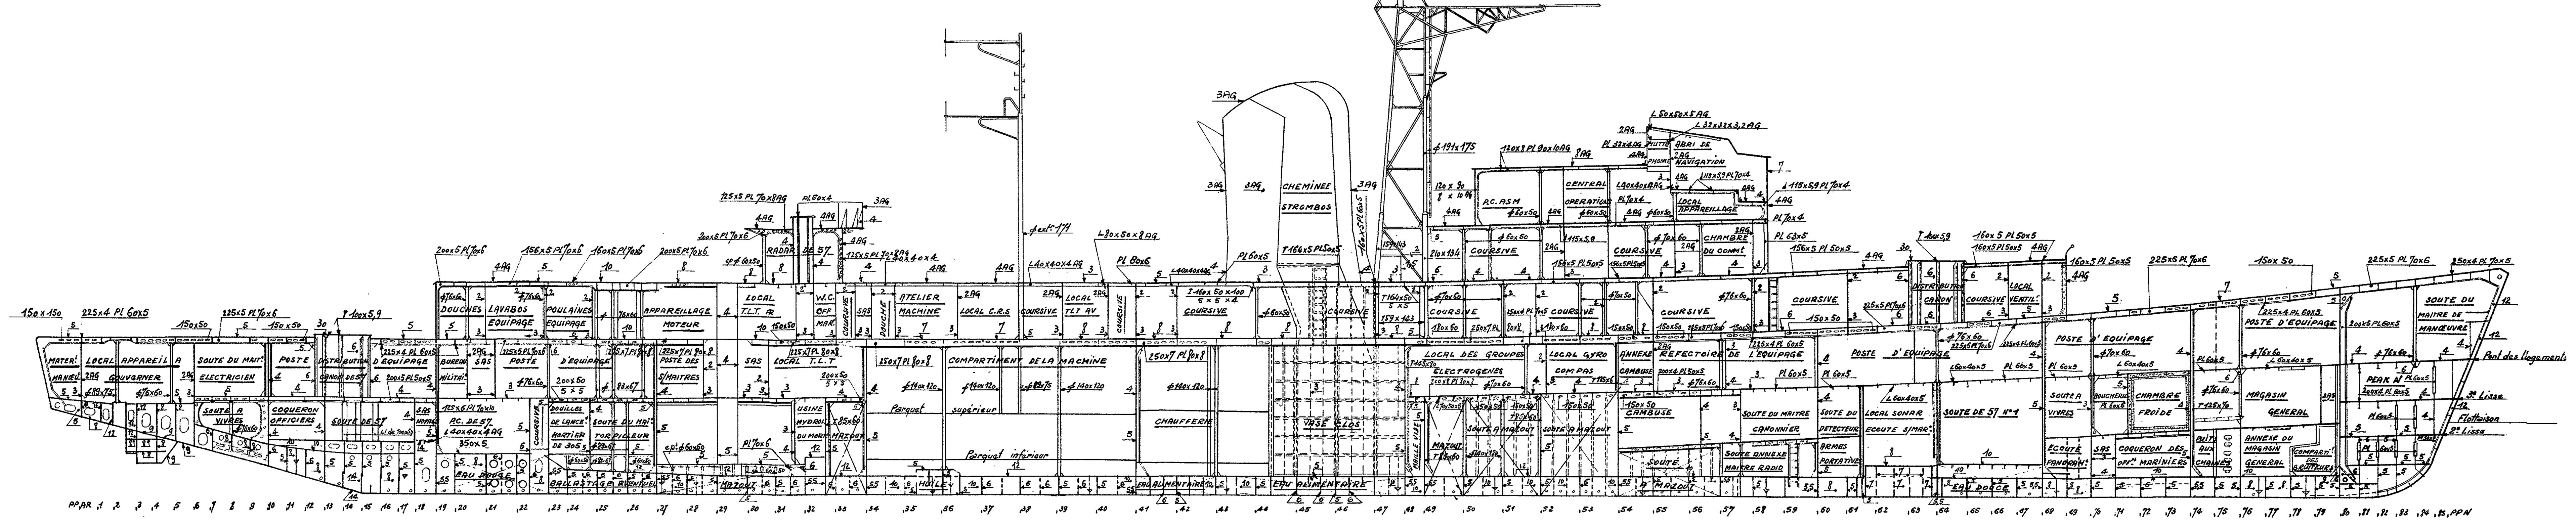

PONT PRINCIPAL

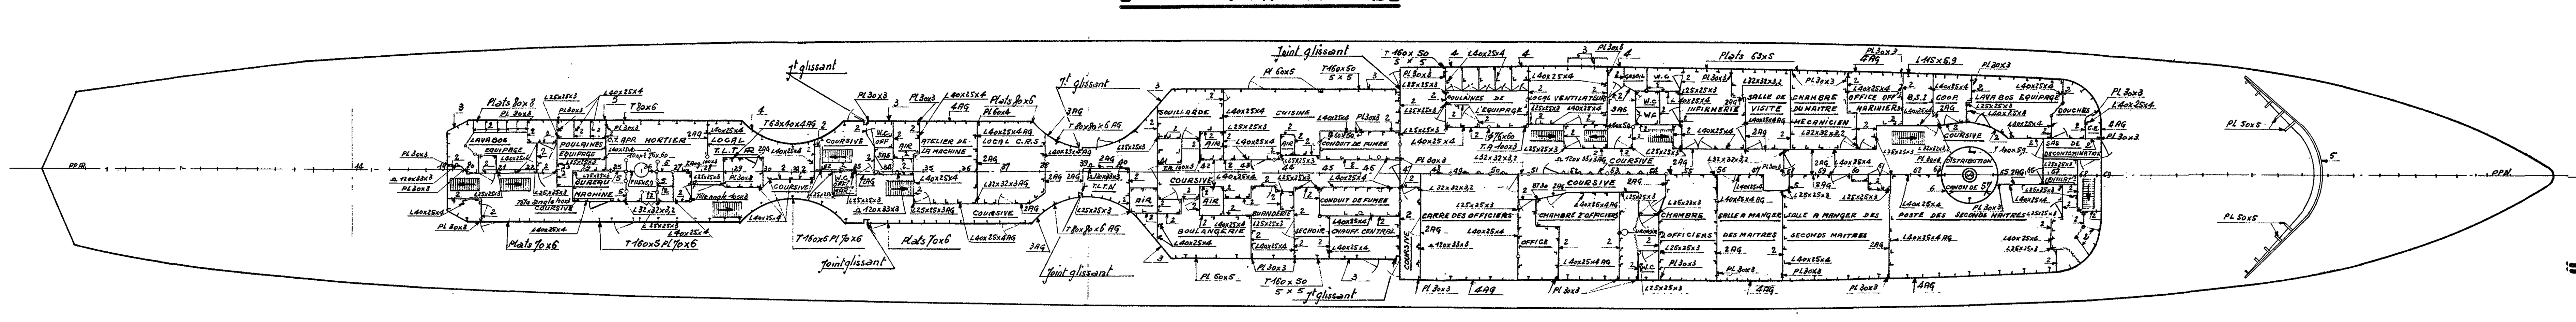

PONT DES LOGEMENTS

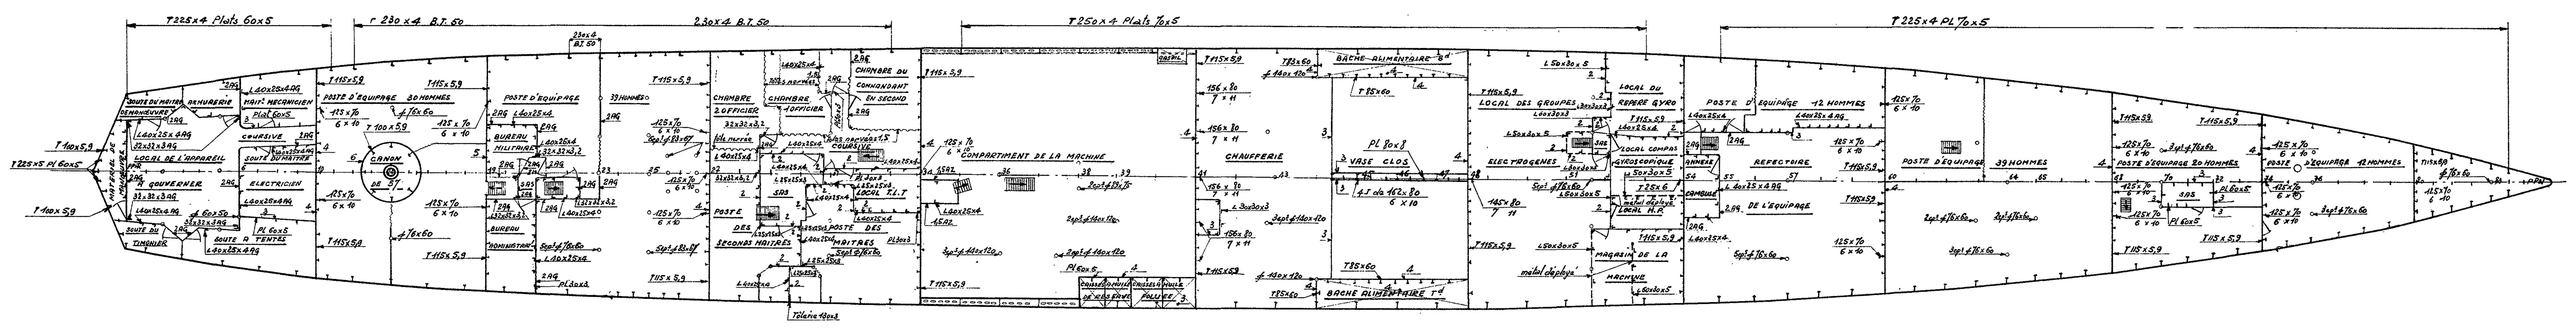

COUPE A LA FLOTTAISON

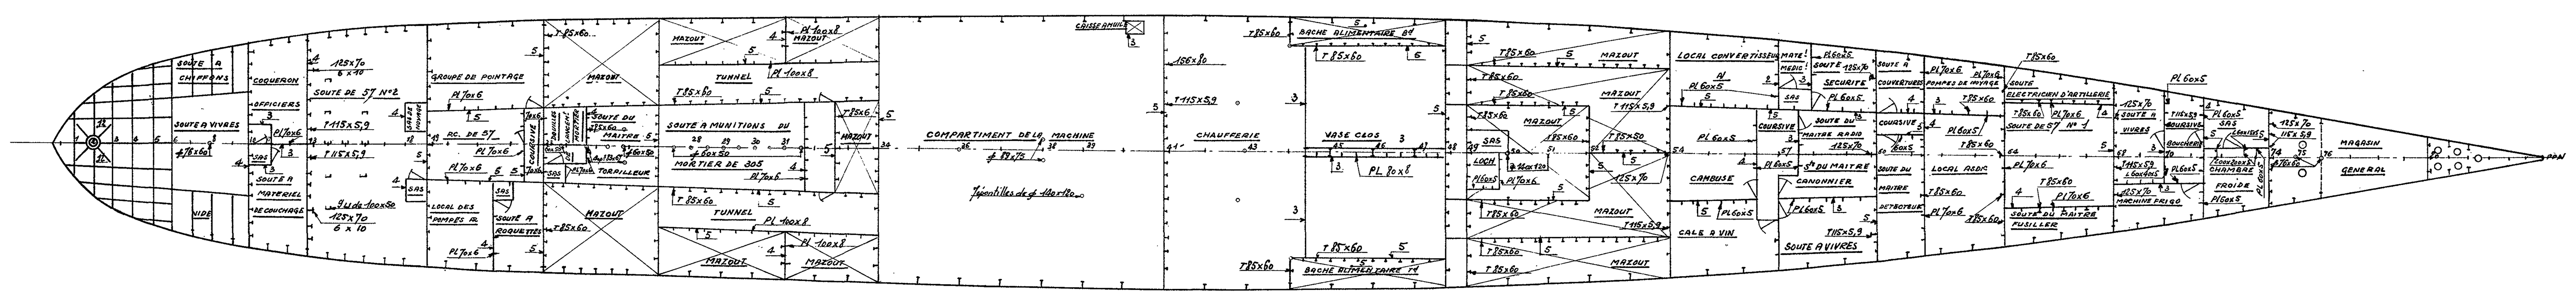

PASSERELLE SUPERIEUR

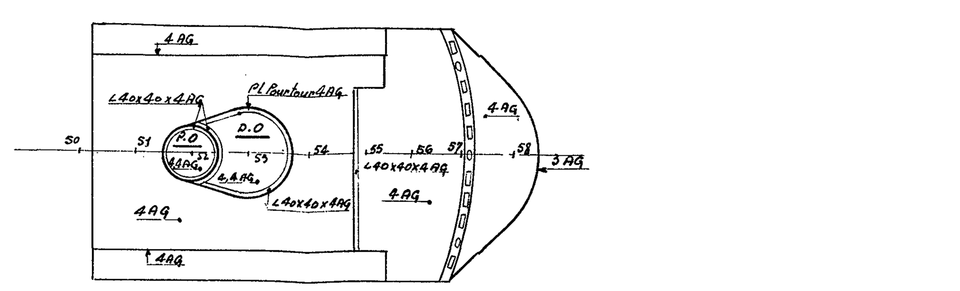

PASSERELLES INFERIEURE ET FERMEE

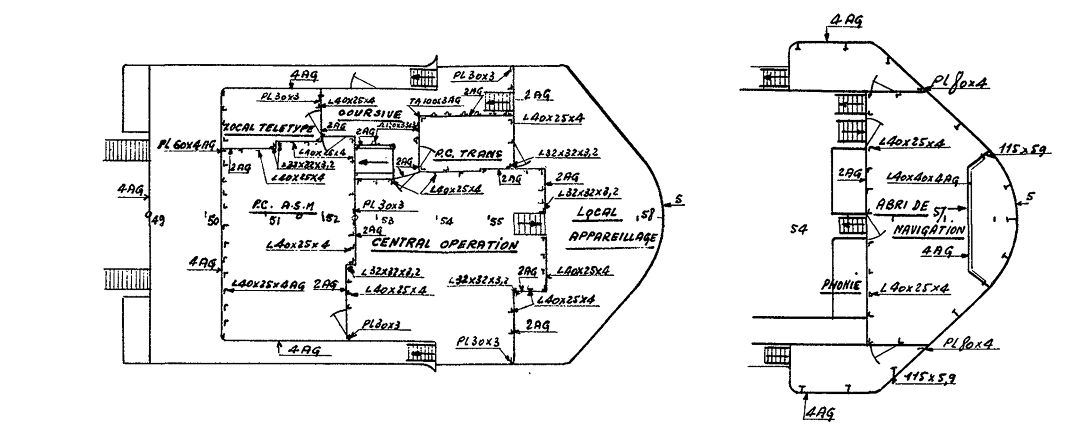

ROOF RADAR

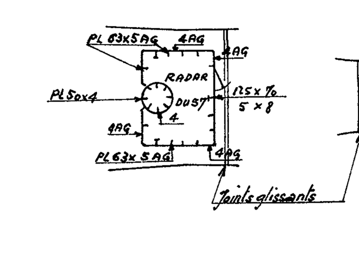

DESSUS DES ROOFS AVANT ET MILIEU

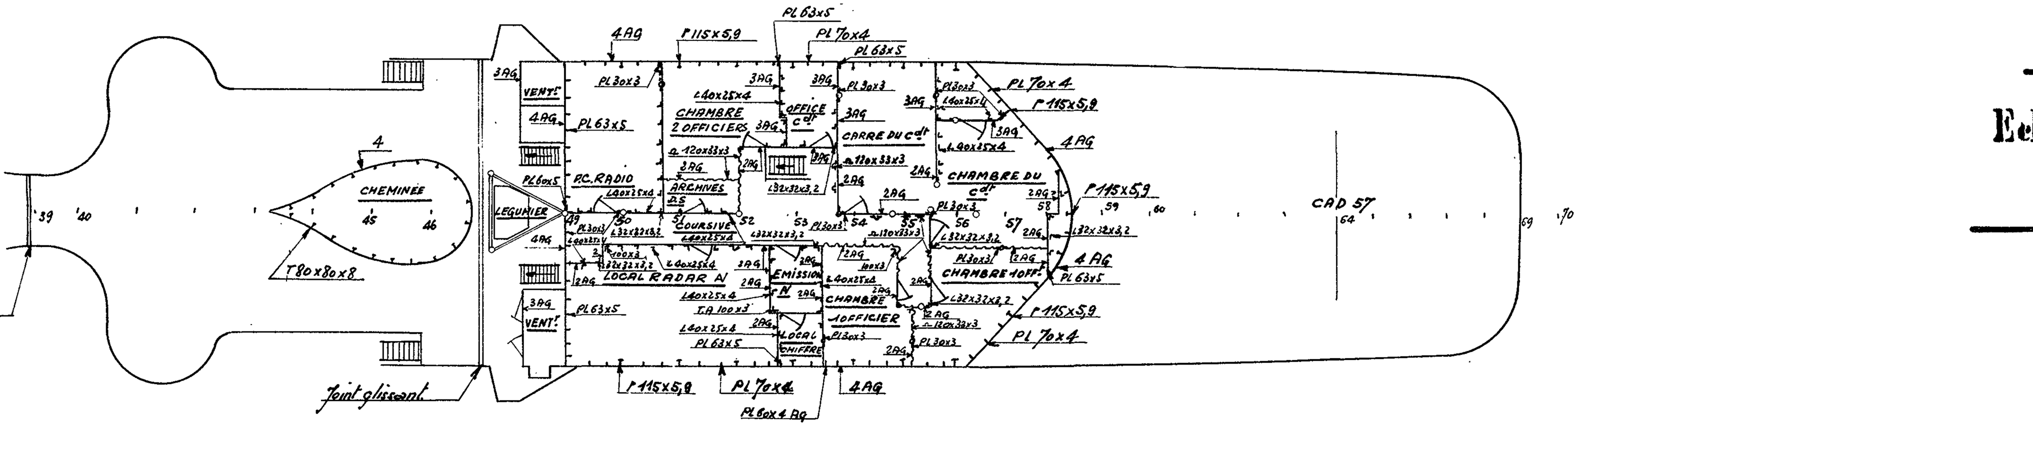

PLATEFORME AVANT

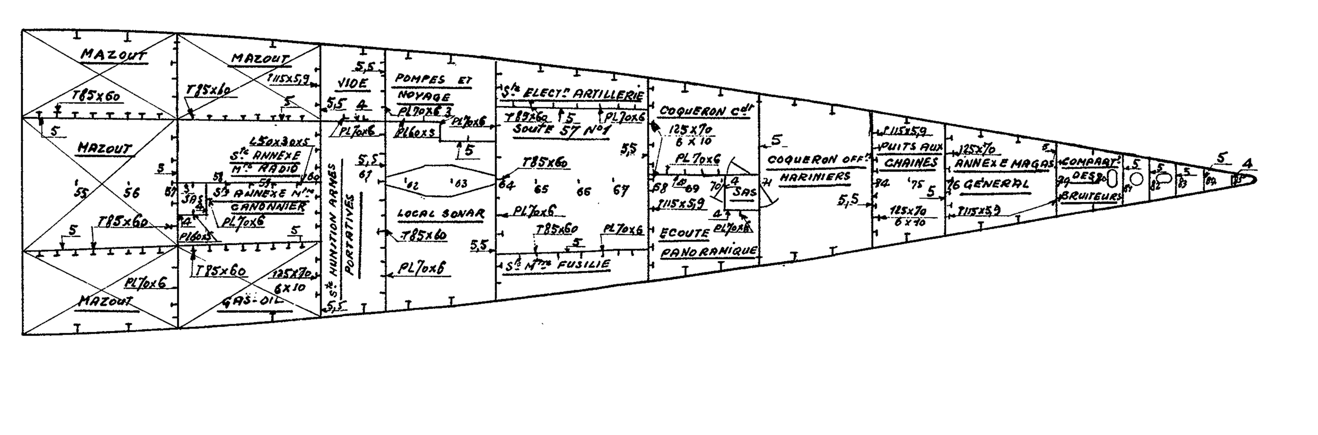

PL 7

Escorteurs rapides

L'ALSACIEN LEPROVENÇAL.LEVENDÉEN.

Construits sur les plans du Service Technique des Constructions et Armes Navales

---

COUPES D ÉCHANTILLONNAGE

COUPES LONGITUDINALE ET HORIZONTALES

Conforme à l'exécution

Echelle : 1/100

Lorient le 10 janvier 1961
L'Ingénieur en Chef
du Génie Maritime Pascal

L'Ingénieur en Chef
du Génie Maritime Picard
Chef de la Section des Const^ons Neuves

L'Ingénieur Général
du Génie Maritime Castellan
Directeur des Constructions et Armes Navales